

## ТЕХНИЧЕСКОЕ ЗАДАНИЕ

На ремонт водопровода наружного внеплощадочного инв. № 2210017, водопровода наружного инв. № 2210009 к зданию ОПОиЧС по адресу: пер. Первомайский, д.13 ОАО «ЗиД» с прокладкой трубопровода методом ГНБ.

### **Ремонт включает выполнение следующих работ:**

1. Бестраншейная прокладка горизонтально-направленным бурением (ГНБ) грунта наружного трубопровода холодного водоснабжения трубой ПНД 100 SDR17 Д225 мм длиной 180 метров от ВК-1 на пер. Первомайский до ВК-3 в канале на корпус «К» 1-я пром. площадка и трубой ПНД 100 SDR17 Д110 мм длиной 80 метров от ВК-2 на пер. Первомайский до ВК-4 около здания ОПОиЧС (ВПЧ-6) по адресу: пер. Первомайский, д.13.

Приложение.

1. План прокладки водопровода.

### **Условия выполнения работ:**

1. Работы выполнять оборудованием, приспособлениями и материалом Подрядчика. Используемые материалы должны соответствовать требованиям предъявляемым для транспортировки воды питьевого качества, что должно подтверждаться предоставляемыми на них документами.

2. Перед началом работ необходимо:

- согласовать план прокладки водопровода со службами предприятия и сторонними организациями, эксплуатирующими подземные коммуникации в зоне производства работ,
- оформить в администрации г. Коврова ордер на производство земляных работ. Производство земляных работ производить в соответствии с Правилами производства земляных работ в г. Коврове.

3. Для определения фактического места положения и глубины заложения подземных коммуникаций (газопровода, трубопровода холодного водоснабжения, фекальной, ливневой канализаций, эл. кабельных сетей) при прокладке трубопровода в зоне их положения и пересечения, Подрядчик выполняет шурфование, в том числе вручную, для исключения повреждения подземных коммуникаций.

4. Прокладку наружного трубопровода холодного водоснабжения выполнять под асфальтобетонным дорожным полотном, вблизи и в зоне пересечения подземных коммуникаций (газопроводов, трубопровода холодного водоснабжения, фекальной, ливневой канализаций, эл. кабельных сетей).

5. В местах устройства прямков произвести демонтаж асфальтобетонного покрытия методом фрезерования перед началом земляных работ. При раскопке прямков сразу производить вывоз выкопанного грунта и огораживать места раскопа. Вывоз выкопанного грунта производится Подрядчиком.

6. Соблюдать правила техники безопасности по организации работ в условиях дорожного движения, правила пожарной безопасности, правила техники безопасности при производстве земляных работ. Соблюдать правила внутри объектного режима.

7. На выполненные работы Подрядчик должен подготовить и передать Заказчику техническую документацию.

### **Техническая документация, подготавливаемая Подрядчиком и передаваемая Заказчику.**

1. Исполнительная схема в масштабе с привязками на местности, пьезометрический график проложенного водопровода.

2. Сертификат соответствия на трубу. Свидетельство о соответствии санитарно-эпидемиологическим и гигиеническим требованиям на трубу, фитинги.

### Условия финансирования.

Заказчик перечисляет на расчетный счет Подрядчика денежные средства в качестве аванса в размере 30% от стоимости выполняемых работ. Окончательный расчет Заказчик производит в течение 20 (двадцати) рабочих дней с момента подписания обеими сторонами акта сдачи-приемки выполненной работы (форма КС-2) и справки о стоимости выполненных работ и затрат (форма КС-3) путем перечисления денежных средств на расчетный счет Подрядчика.

### Расшифровка стоимости проводимых работ:

№	Наименование работ	Едн. Изм.	Объем	За едн. изм.(руб)	Итого с НДС (руб)
1	Ремонт водопровода наружного внеплощадочного инв. № 2210017 трубой ПНД SDR17 Д225 мм от ВК-1 на пер. Первомайский до ВК-3 на 1-й пром. площадке	п.м	180		
2	Ремонт водопровода наружного инв. № 2210009 к зданию ОПОиЧС по адресу: пер. Первомайский, д.13 трубой ПНД SDR17 Д110 мм от ВК-2 на пер. Первомайский до ВК-4 около здания ОПОиЧС (ВПЧ-6)	п.м	80		
	ИТОГО				

В стоимость работ в том числе входят сверхурочные работы, командировочные, транспортные и прочие расходы.


В финансовых документах КС-2 и КС-3 стоимость выполненных работ должна указываться отдельно на каждый из двух участков от ВК-1 до ВК-3 и от ВК-2 до ВК-4 с наименованием выполненных работ в соответствии таблицей (расшифровка стоимости проводимых работ).

Срок проведения работ: июнь 2023г.

Гарантия качества: пять лет.

Прочие условия: Срок прибытия Подрядчика для устранения неисправности на сетях в течение гарантийного срока, с момента поступления вызова, не более 2-х календарных дней.

Главный энергетик

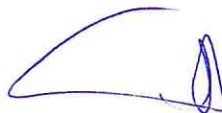

Климанов С.А

Начальник цеха № 65



Бурханов Н.С.

Согласовано:

Главный инженер ПКБ СиТОП




Смирнов С.М.





Прокладка наружного трубопровода ХВС трубой ПНД100SDR17Д225, Д110  
 переулком Первомайский от ВК-1 до ВК-3(1-я пром. площадка), до ВК-4(ОПО ЧС ВПЧ-6)  
 ОАО «Зид».

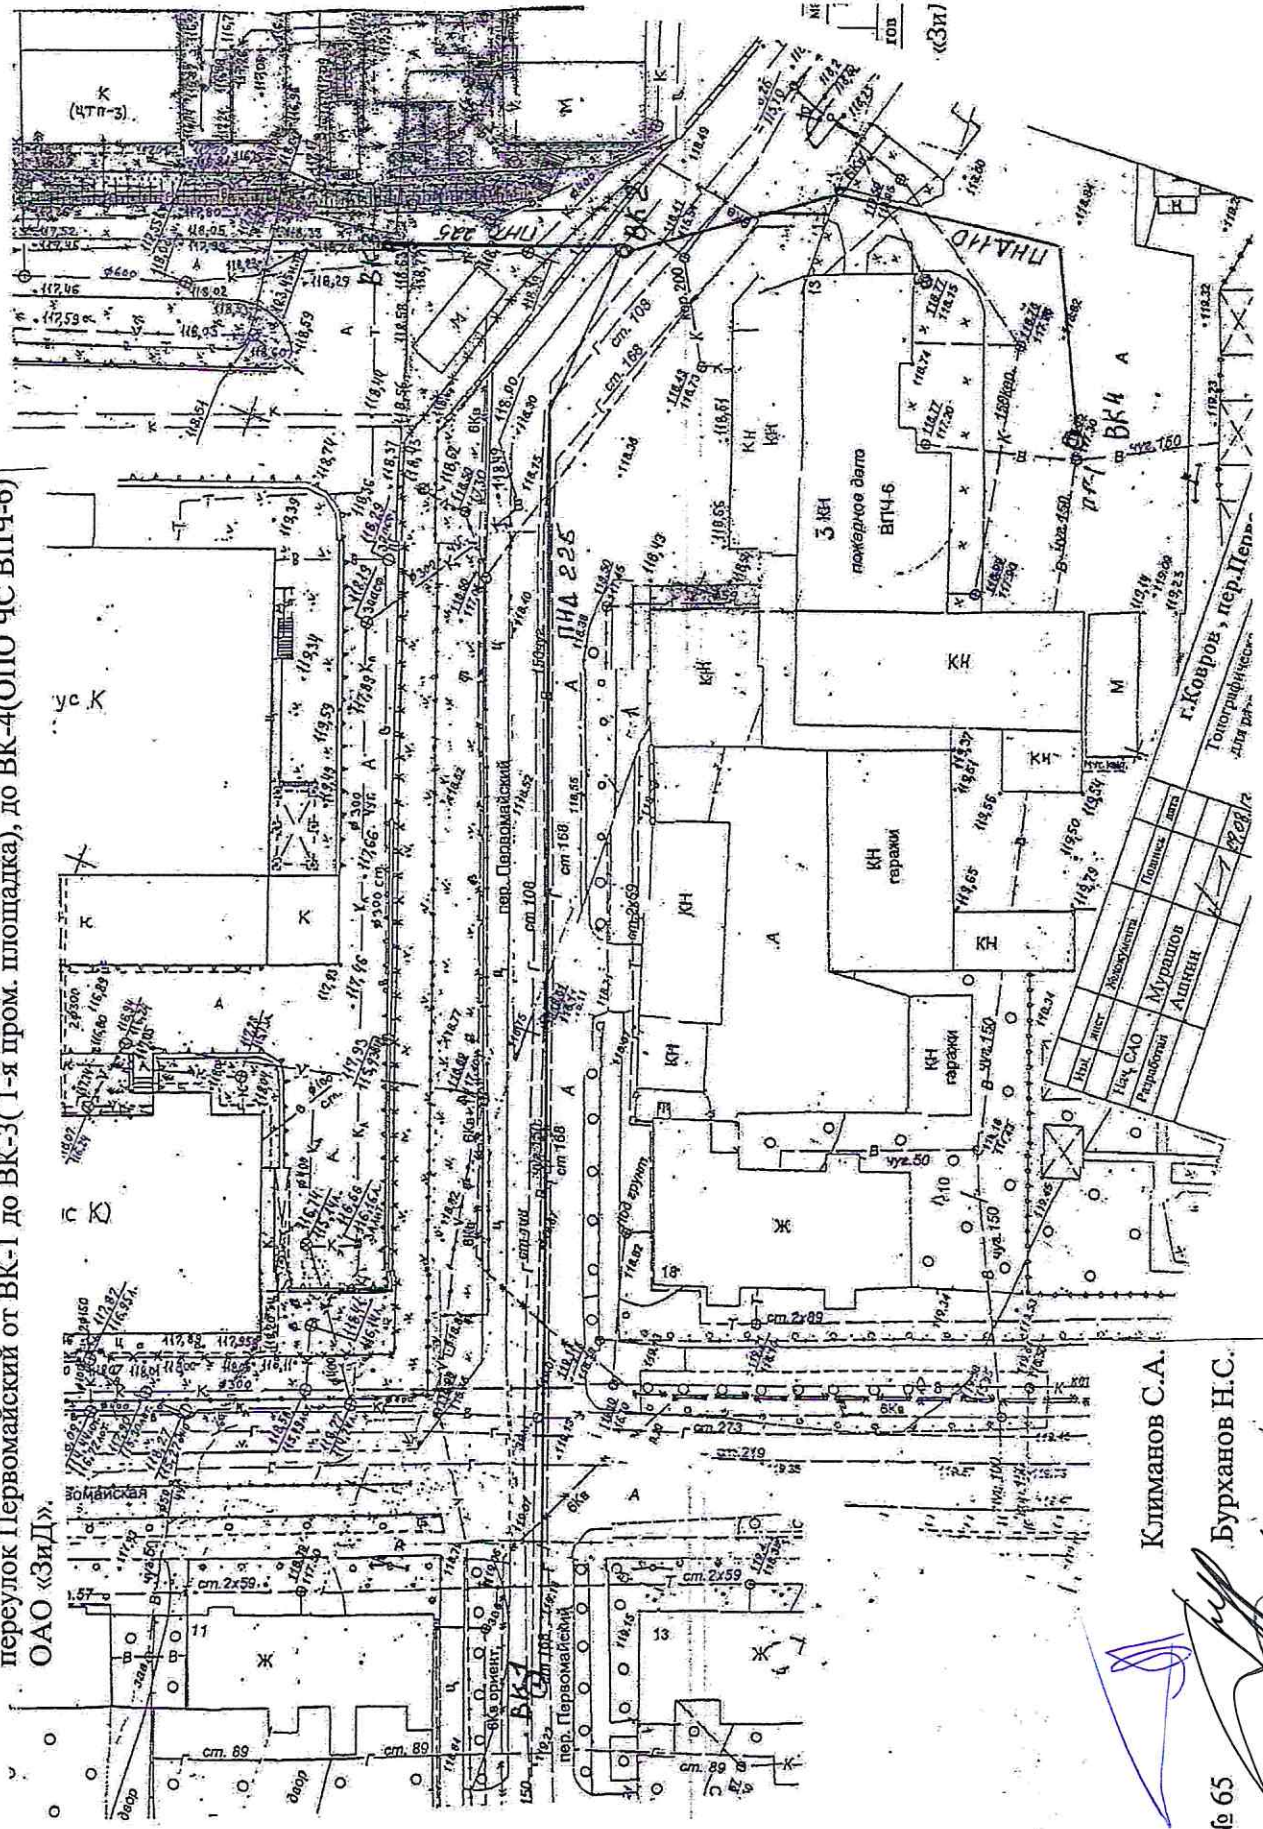

Климанов С.А.

Бурханов Н.С.

Смирнов С.М.

Гл. энергетик

Начальник цеха № 65

Гл. инженер ПКБ СпТОП

407127